


Príloha



Ověřil dne : 10.05.2022
 pod č.j. 22 081

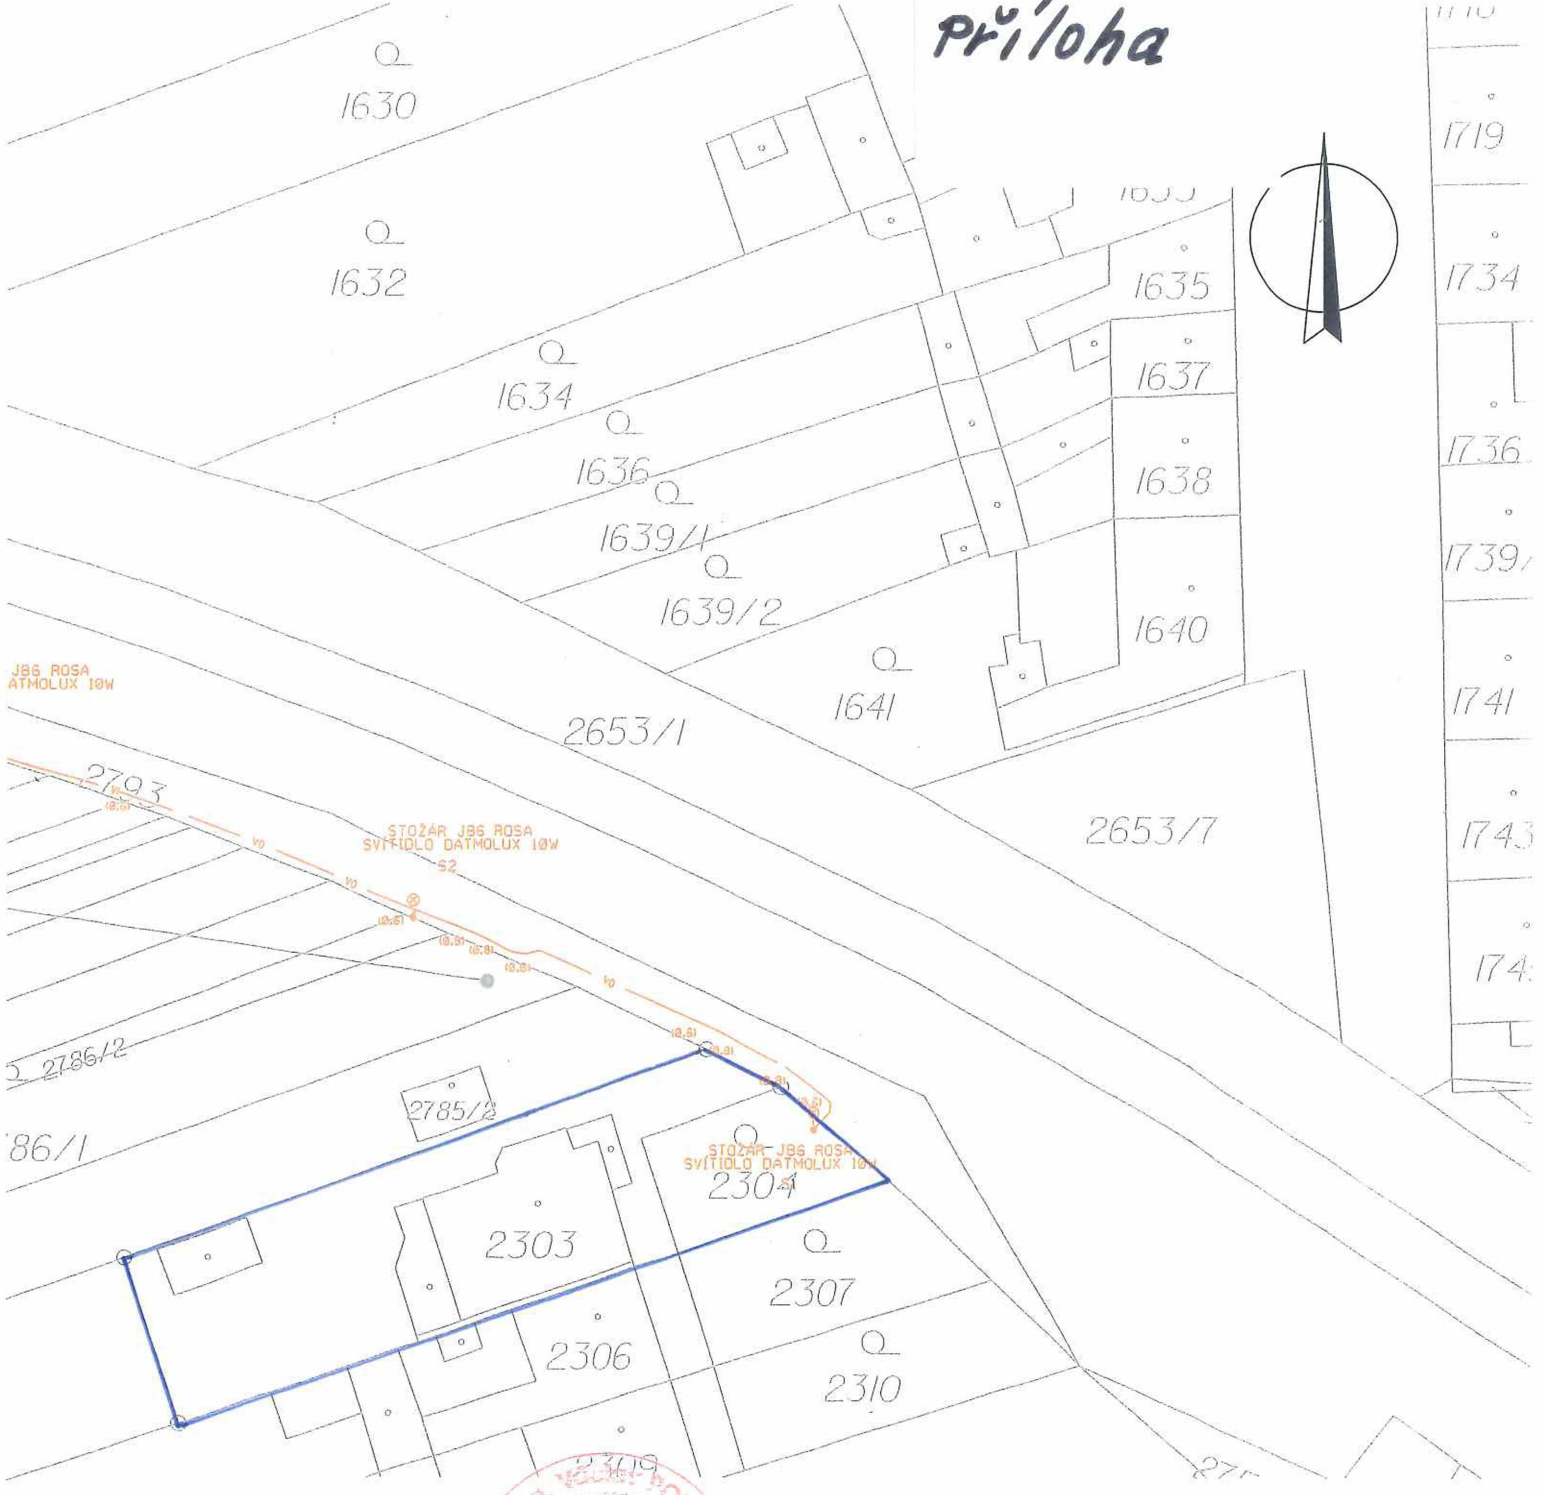

Náležitosti a přesností odpovídá
 právním předpisům

ZÁKRES PARCEL PODLE MAPY KN JE POUZE INFORMATIVNÍ
 ABY BYLY HRANICE POZEMKU OFICIÁLNÍ, MUSELY BY BÝT V TERÉNU VYZNAČENY A PROTOKOLÁRNĚ PŘEDÁNY.

SOUŘ.SYSTÉM	VÝŠK.SYSTÉM	ZAMĚŘIL	ZPRACOVAL	KONTROLOVAL
JTSK	Bpv	NAVRÁTIL	██████████ VÁ	ING. POTÁŠ
AKCE: ŠLAPANICE, ŠVEHLOVA VEŘEJNÉ OSVĚTLENÍ GEODETICKÁ DOKUMENTACE SKUTEČNÉHO PROVEDENÍ				
OBSAH: SITUACE				
 CIVILNÍ ZEMĚMĚŘIČSKÁ KANCELÁŘ s.r.o. <small>Geodetické a kartografické práce KRŽÍKOVA 70 612 00 BRNO TELEFON 541 633 621 e-mail czk@czk-brno.cz</small>		ZAK.Č. A 22019.01 DATUM V.2022 FORMÁT 3 A4 VÝKRES Č. 1 MĚŘÍTKO 1:500		